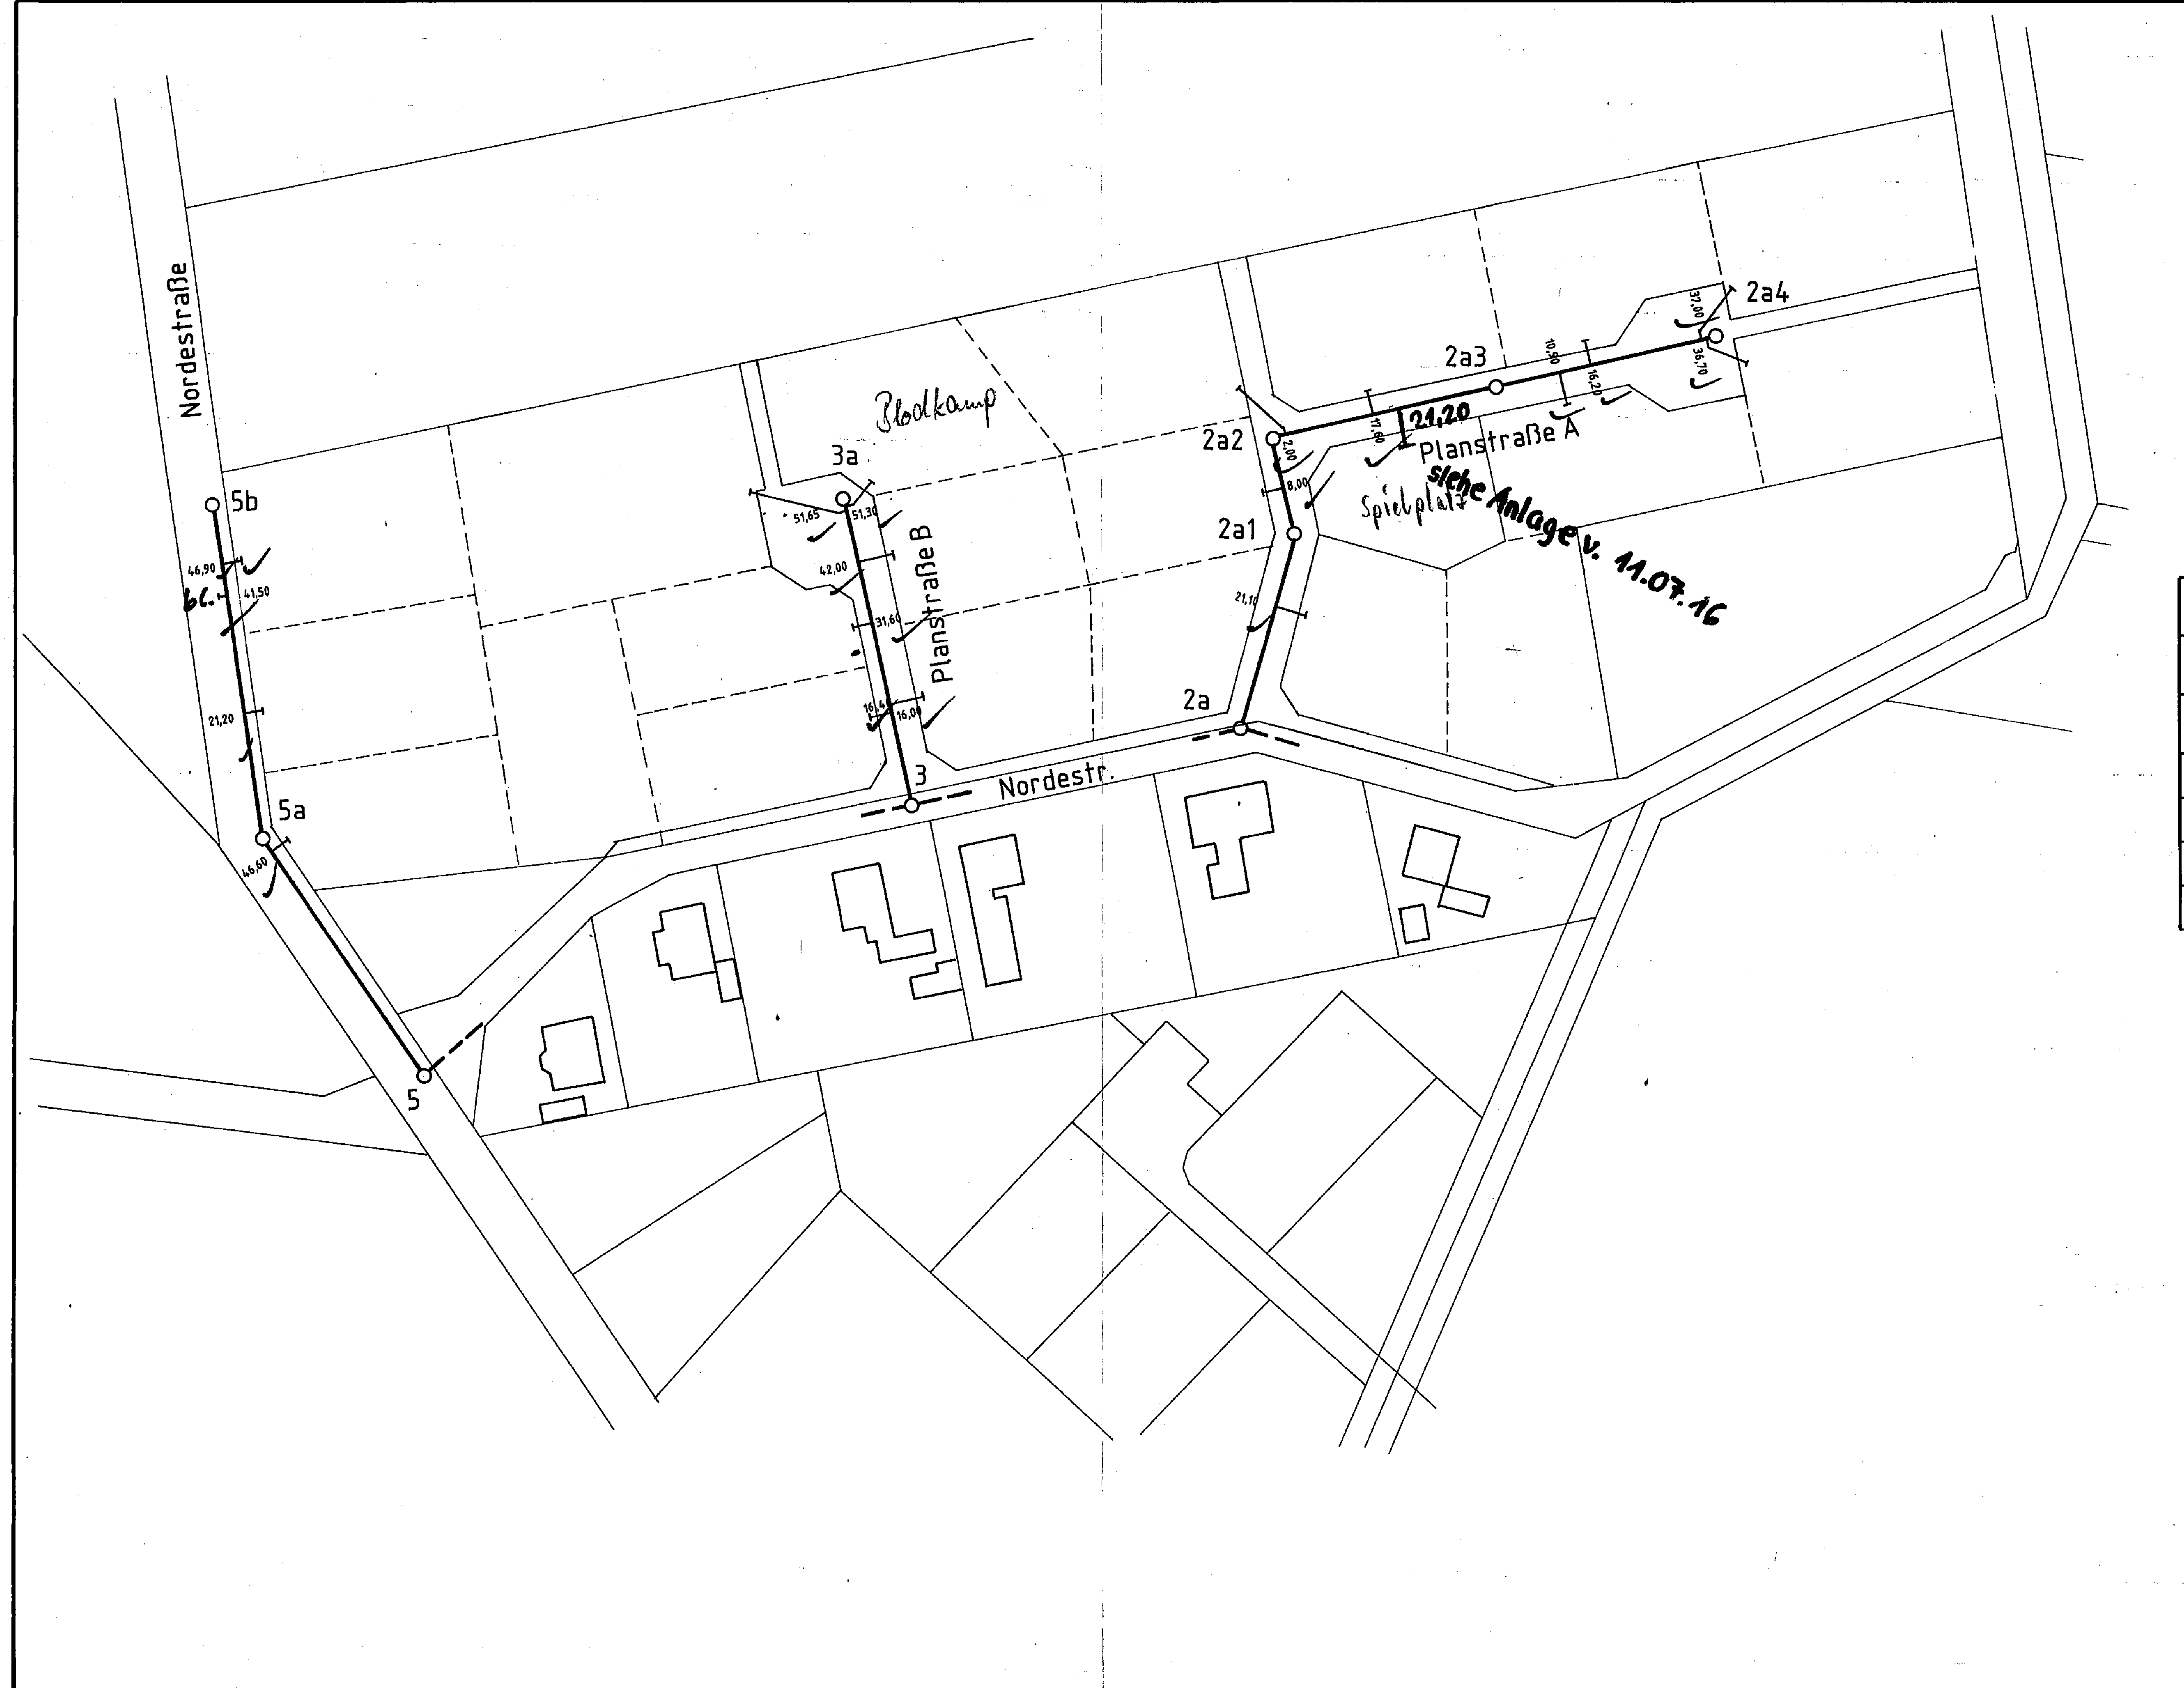

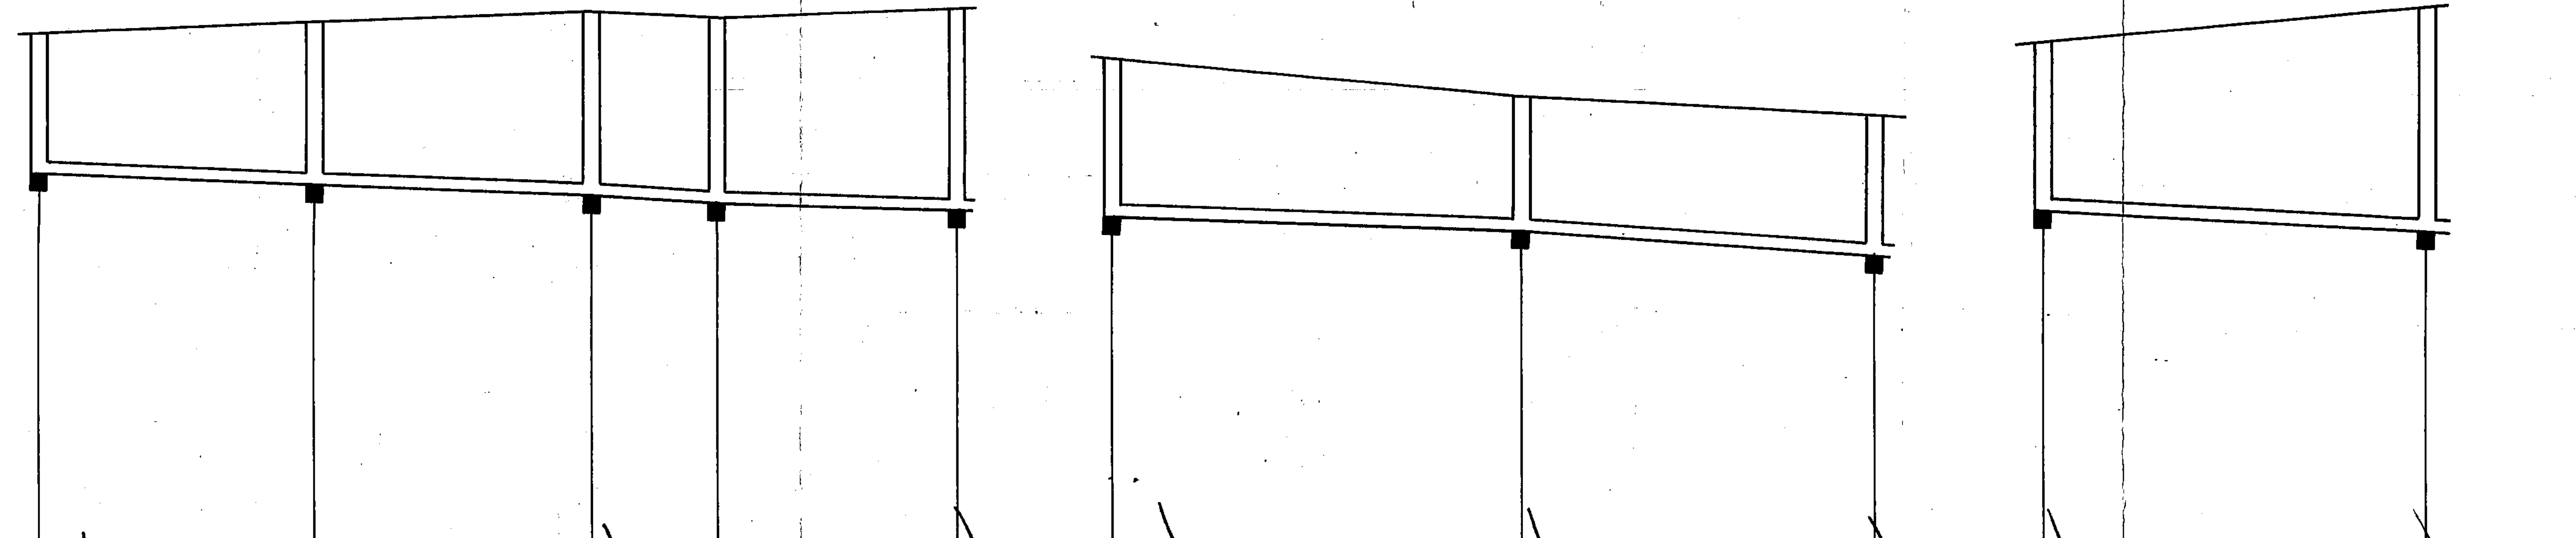

± 0,00 m ü. NN

OK Schachtdeckel	7,18		7,33		7,49		7,41		7,53
Schachtsohle	5,20		5,08		4,93		4,83		4,72
Schachttiefe	1,98		2,25		2,56		2,58		2,81
Schacht-Nr./Haltungslänge m	2a4	38,60	2a3	39,00	2a2	17,20	2a1	34,00	2a vorh.
Gefälle 1:		322		260		172		309	
Rohrmaterial/-durchmesser	PVC DN 200								
Straßenbezeichnung	Planstraße A								

OK Schachtdeckel	6,82		6,30		6,05
Schachtsohle	4,63		4,43		4,10
Schachttiefe	2,19		1,87		1,95
Schacht-Nr./Haltungslänge m	5b	57,00	5a	49,00	5 vorh.
Gefälle 1:		285		148	
Rohrmaterial/-durchmesser	PVC DN 200				
Straßenbezeichnung	Nordestraße				

OK Schachtdeckel	7,09		7,59
Schachtsohle	4,70		4,42
Schachttiefe	2,39		3,17
Schacht-Nr./Haltungslänge m	3a	53,10	3 vorh.
Gefälle 1:		190	
Rohrmaterial/-durchmesser	PVC DN 200		
Straßenbezeichnung	Planstraße B		

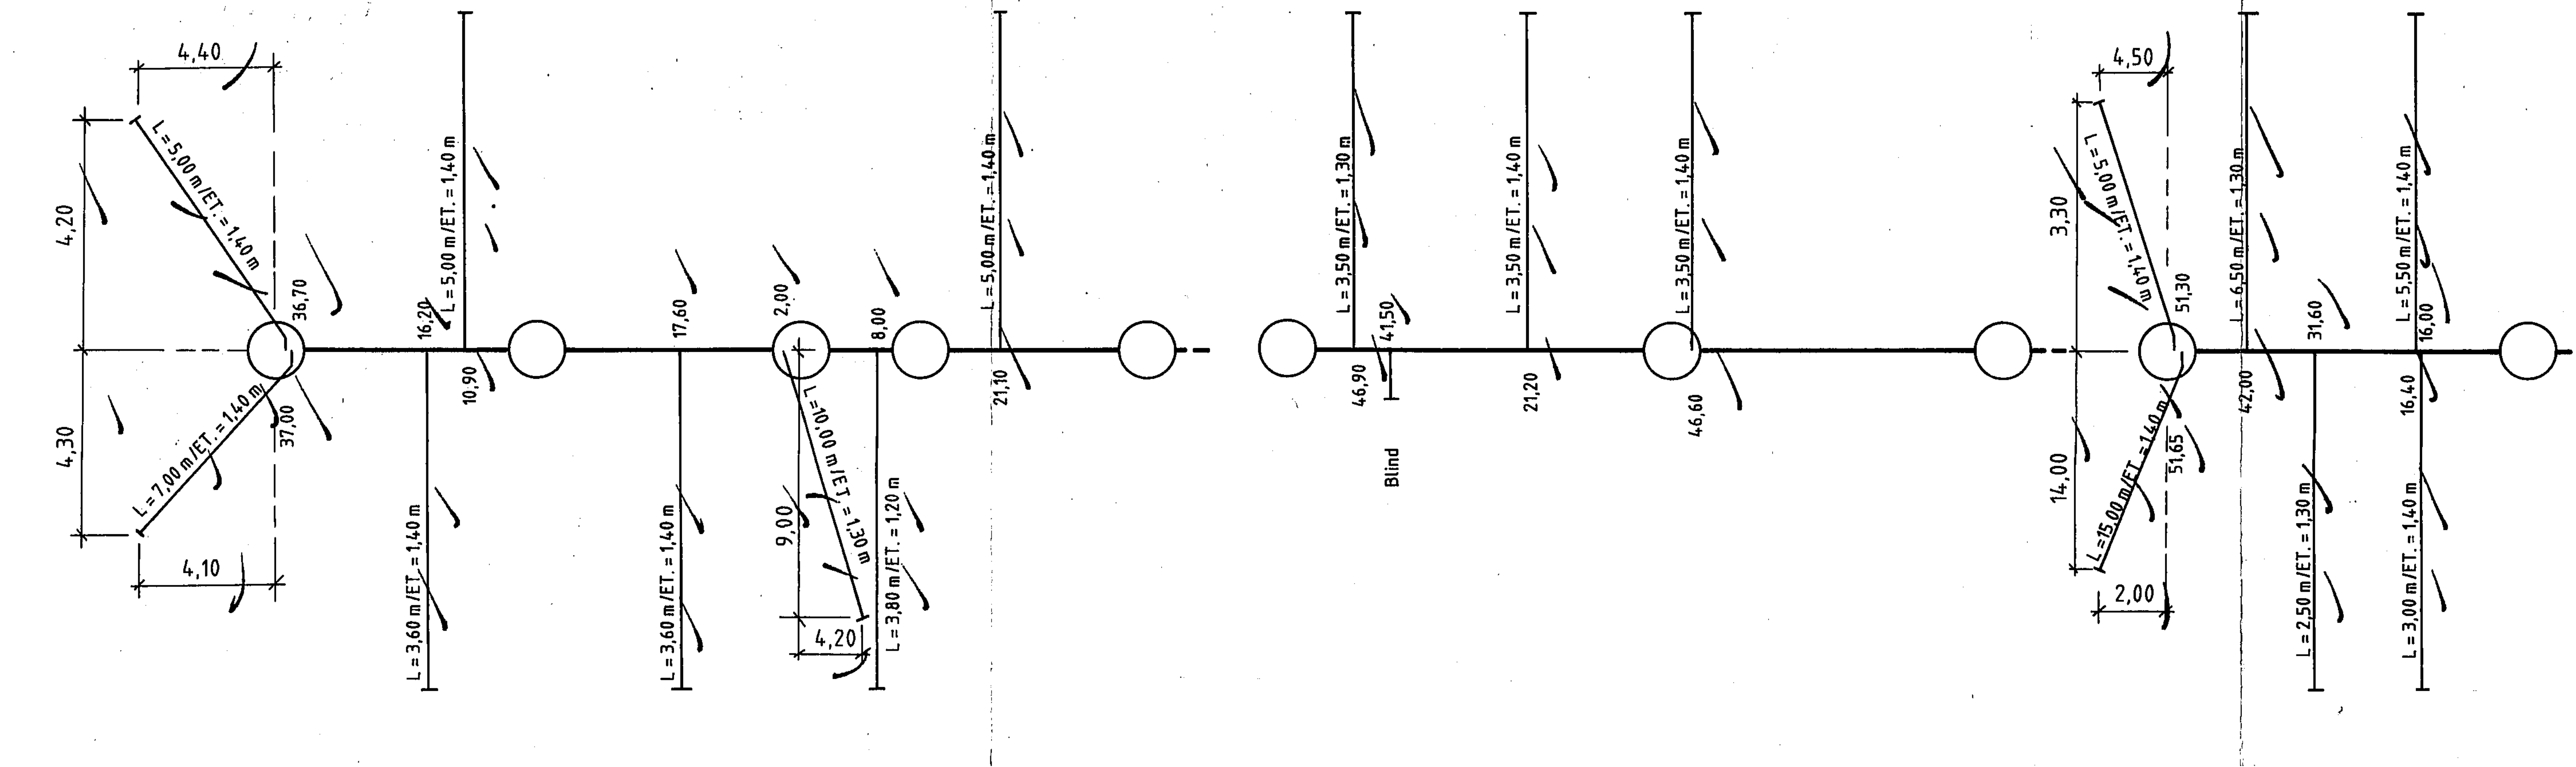

Fachtechnisch geprüft
Aschendorf, den 05.08. 1991
LANDKREIS EMSLAND
Außenstelle Aschendorf-Hümmling
Tiefbauabteilung
T
Bauingenieur

siehe Bauakte Nr.: 865-00-11-14/4

Samtgemeinde Dörpen

Schmutzwasserkanalisation
in der Gemeinde Dörpen, BG "Hooge Norde"

Bestandsplan Lageplan Maßstab 1:1000
Längsschnitt Maßstab 1:1000/100

Aufgestellt:
[illegible]
Tief- und Kulturbau
[illegible]enweg 4/Telefon 05961/2466
4475 Spahnharrenstätte

1991